



RITNINGSBETECKNINGAR

- SYSTEM
- VST = SEKUNDÄRT VÄRMESYSTEM
 - VP = HETVATTENSYSTEM
 - VV1 = TAPPKALLVATTENSYSTEM
 - VV2 = VÄRMVATTENSYSTEM
 - VV3 = VÄRMVATTENKIRKULÄTION
 - S1 = AVLOPPSVATTENSYSTEM
 - S2 = AVLOPPSVATTEN FRÅN KÖK, FÖRE FETTAVSKILJARE

- VENTILIER
- SV1 = 2-VÄGS STYRVENTIL SOM TILLHANDAHÅLLS
 - AV10 = AVSTÄJNINGSVENTIL FÖR VÄRME, KULVENTIL
 - AV21 = AVSTÄJNINGSVENTIL FÖR VÄRME, KULVENTIL
 - AV23 = FÖRÄVSTÄJNINGSVENTIL FÖR VÄRME, TYP BALLOFIX
 - AV31 = INJUSTERINGSVENTIL, TYP STA-D
 - SV-VVC = AUTOMATISK STYRVENTIL FÖR VVC-KRETS

- SANITETSAPPARATER
- TS1 = TVÄTTSTÄLL I PORSLIN, 560X420, AVLOPP TILL GOLV
 - TS3 = TVÄTTSTÄLL I PORSLIN, 500X350, AVLOPP TILL VÄGG
 - VL1 = VATTENLÅS FÖR DISKBÄNK
 - VL2 = AVLOPPSVENTIL, VATTENLÅS FÖR DISKBÄNK
 - VK1 = VÄTTEKULOSETT
 - BL3 = ENGREPPSBLANDARE FÖR VÄGG
 - BL5 = TERMOSTATISK DUSCHBLANDARE MED HANDDUCH OCH STÄNG
 - BL7 = TERMOSTATISK BLANDARE FÖR VÄGG MED LÅNG PIP
 - BL9 = FÖRSPOLNINGSDUCH MED TERMOSTATISK BLANDARE
 - GB20 = CIRKULÄR GOLVBRUNN MED BOTTENTULLOPP FÖR MASSAGOLV,
 - GB22 = ROSTFRI SIL, AVLOPP 75
 - GB23 = REKT GOLVBRUNN MED BOTTENTULLOPP
 - GB24 = REKT GOLVBRUNN MED BOTTENTULLOPP FÖR KÖKSGRYTOR
 - UR1 = GÖLVRÄNNÅ 200X1000 MED BOTTENTULLOPP, AVLOPP 75
 - ÖVRIGT
 - SHG = PREFABRICERAD SHINGELRUPP

- ARBETSÖR MASSAGOLV, AVLOPP 110

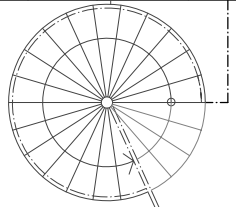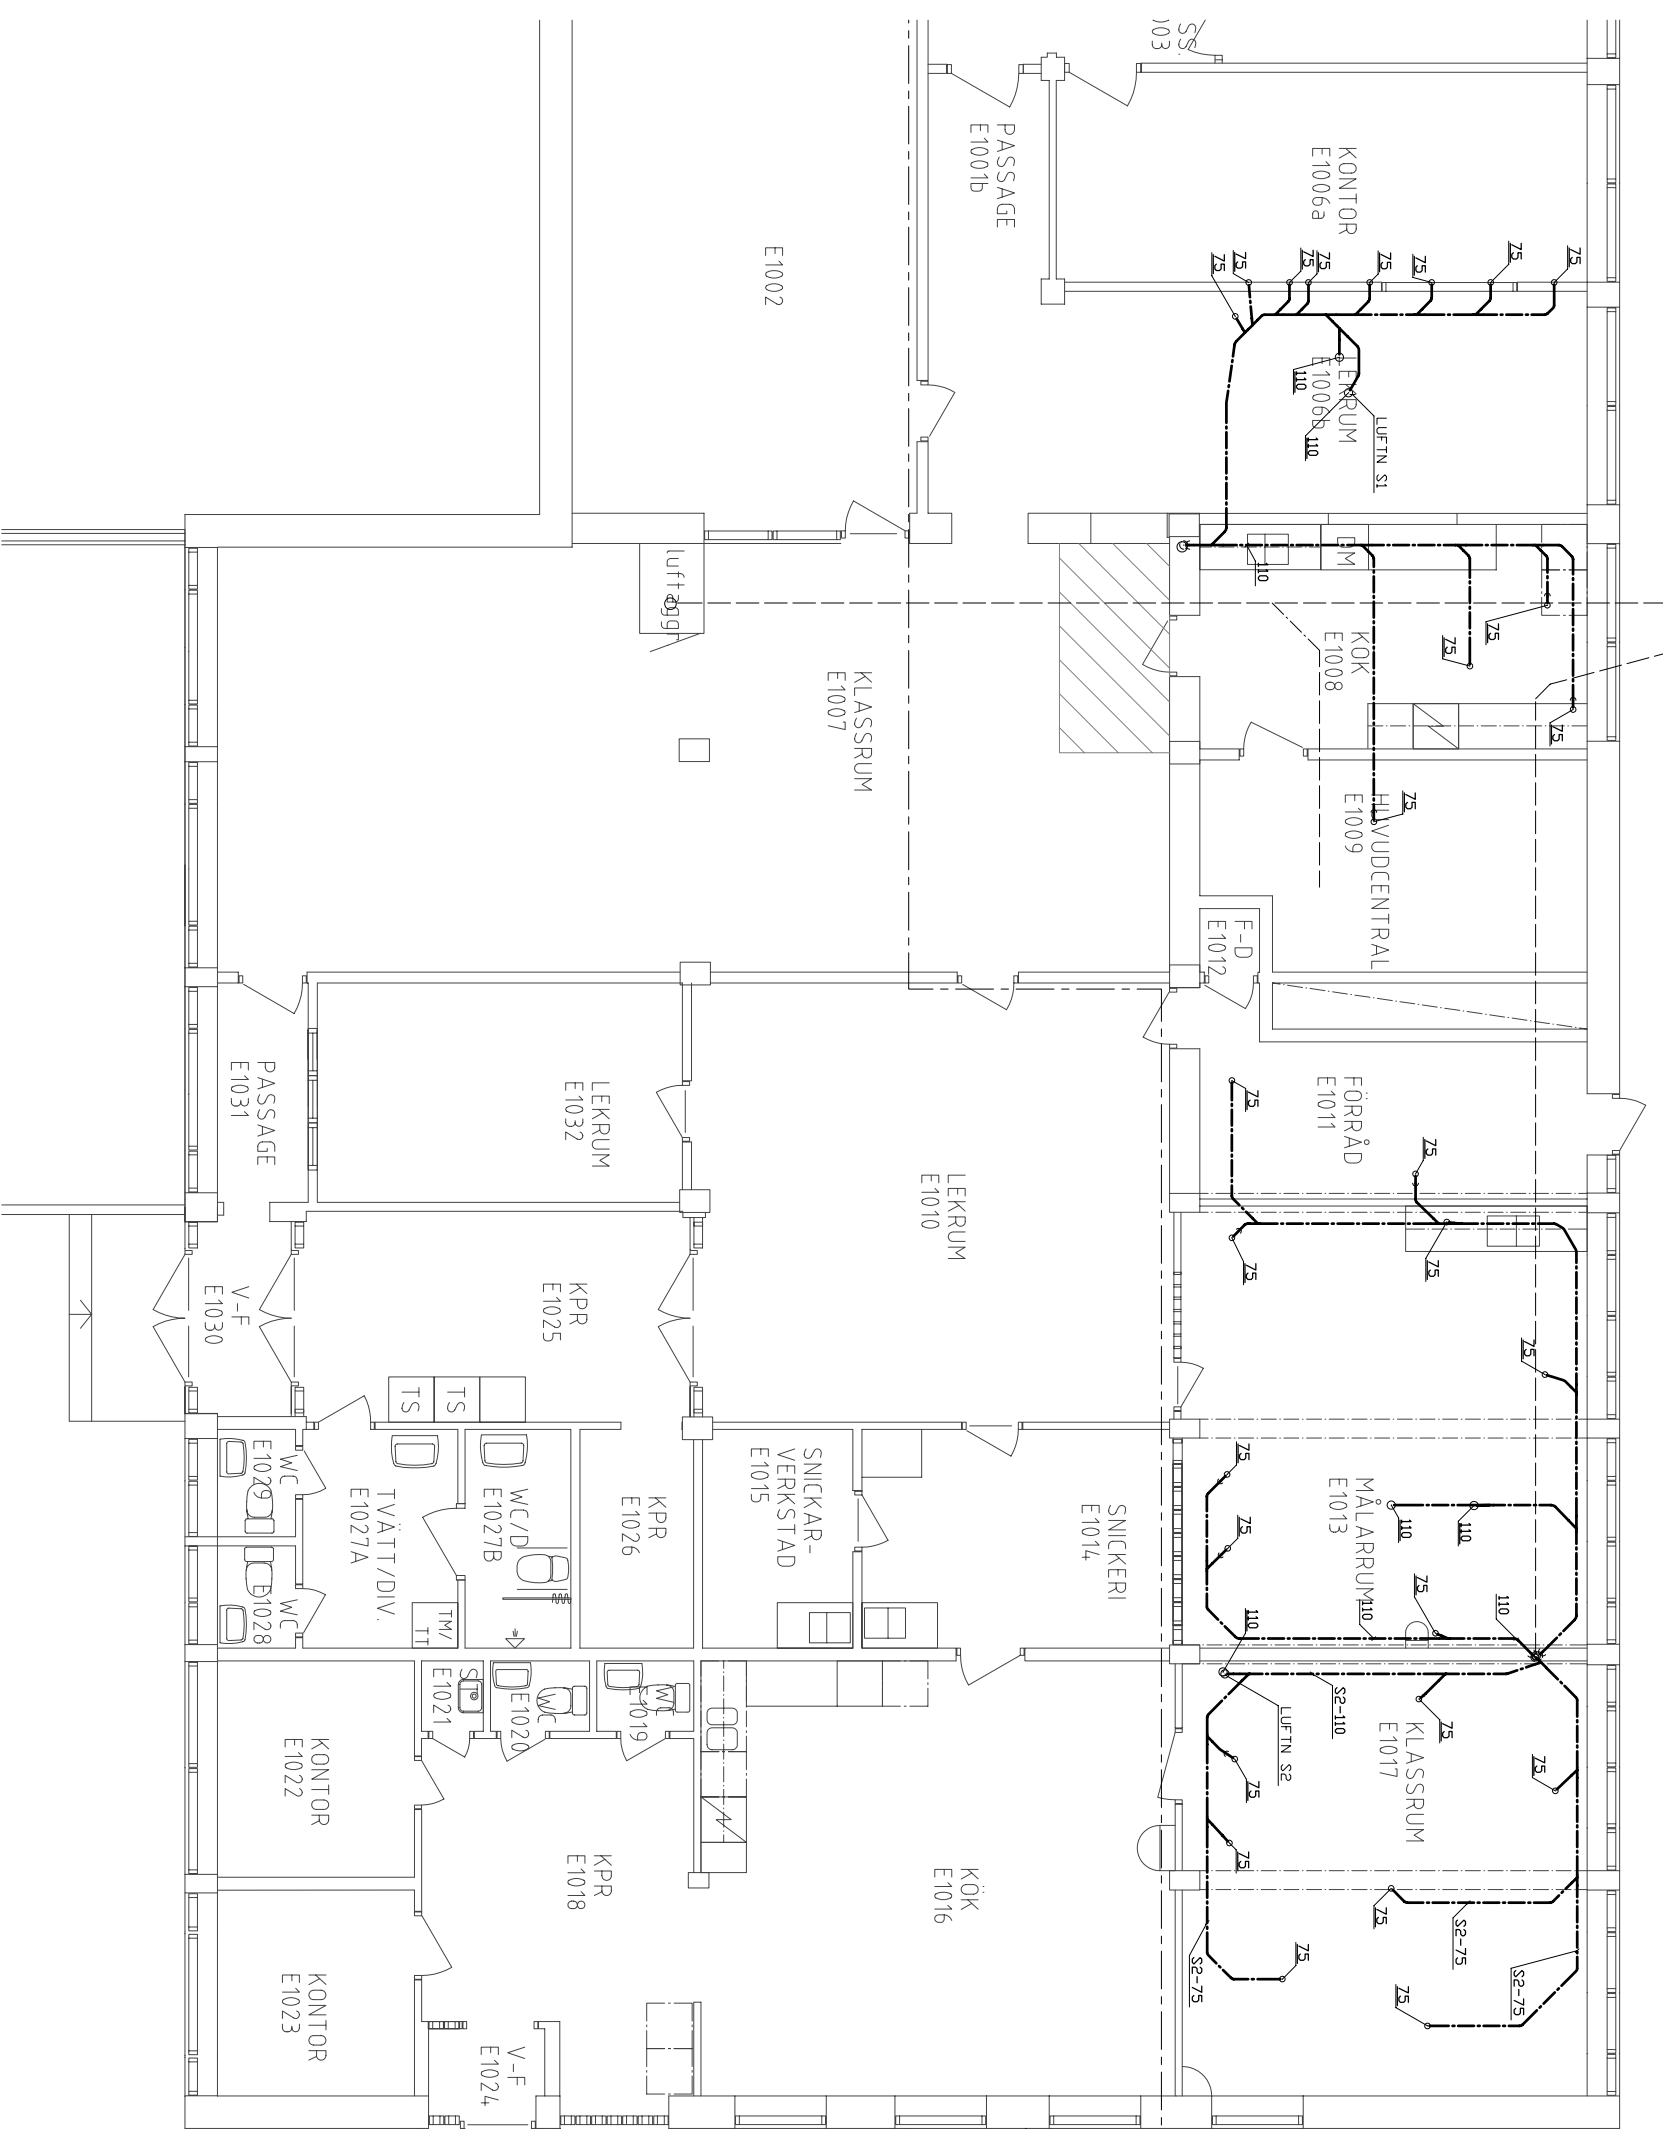

BET	AVT	ARBETEN MÅSK	KMA	07-11-01
RELATIONSHANDLING				
BERGVIKSSKOLAN, LULEÅ				
OMBYGGNAD KÖK				
L	ARBETSTILLET HÖNÄRKEN	TEL. 0911-398 00	FAK. 0911-398 29	
A	ARBETSTILLET HÖNÄRKEN	TEL. 0911-398 00	FAK. 0911-398 29	
K	ARBETSTILLET HÖNÄRKEN	TEL. 0911-398 00	FAK. 0911-398 29	
M	SMED VÄR. AB	TEL. 0920-355 00	FAK. 0920-355 45	
R	BOTNÄVA VVS M&E AB	TEL. 0920-22 35 55	FAK. 0920-22 35 57	
L	BOTNÄVA VVS M&E AB	TEL. 0920-22 35 55	FAK. 0920-22 35 57	
SD	BOTNÄVA VVS M&E AB	TEL. 0920-22 35 55	FAK. 0920-22 35 57	
E	HANDELL SJÖREGE AB	TEL. 0920-20 01 42	FAK. 0920-20 01 80	
ARBETEN NR				
6311	KVA	HANDLEDARE		
DAGEN				
2006-11-14				
BERGVIKSSKOLAN				
HUS 08 (D), 09 (E)				
KALLARPLAN				
AVLOPP				
SKALA	NUMER	BET		
1:50	50-01	A		
TEKNIKA FÖRHÅLLNINGENS INREDA OCH BEBEHÅLLNING				
SOCKEL NR	VI	BEKÄTT NR		
ARBETS NR		RITNING NR		