



TSOMRÅDESGRÄNS

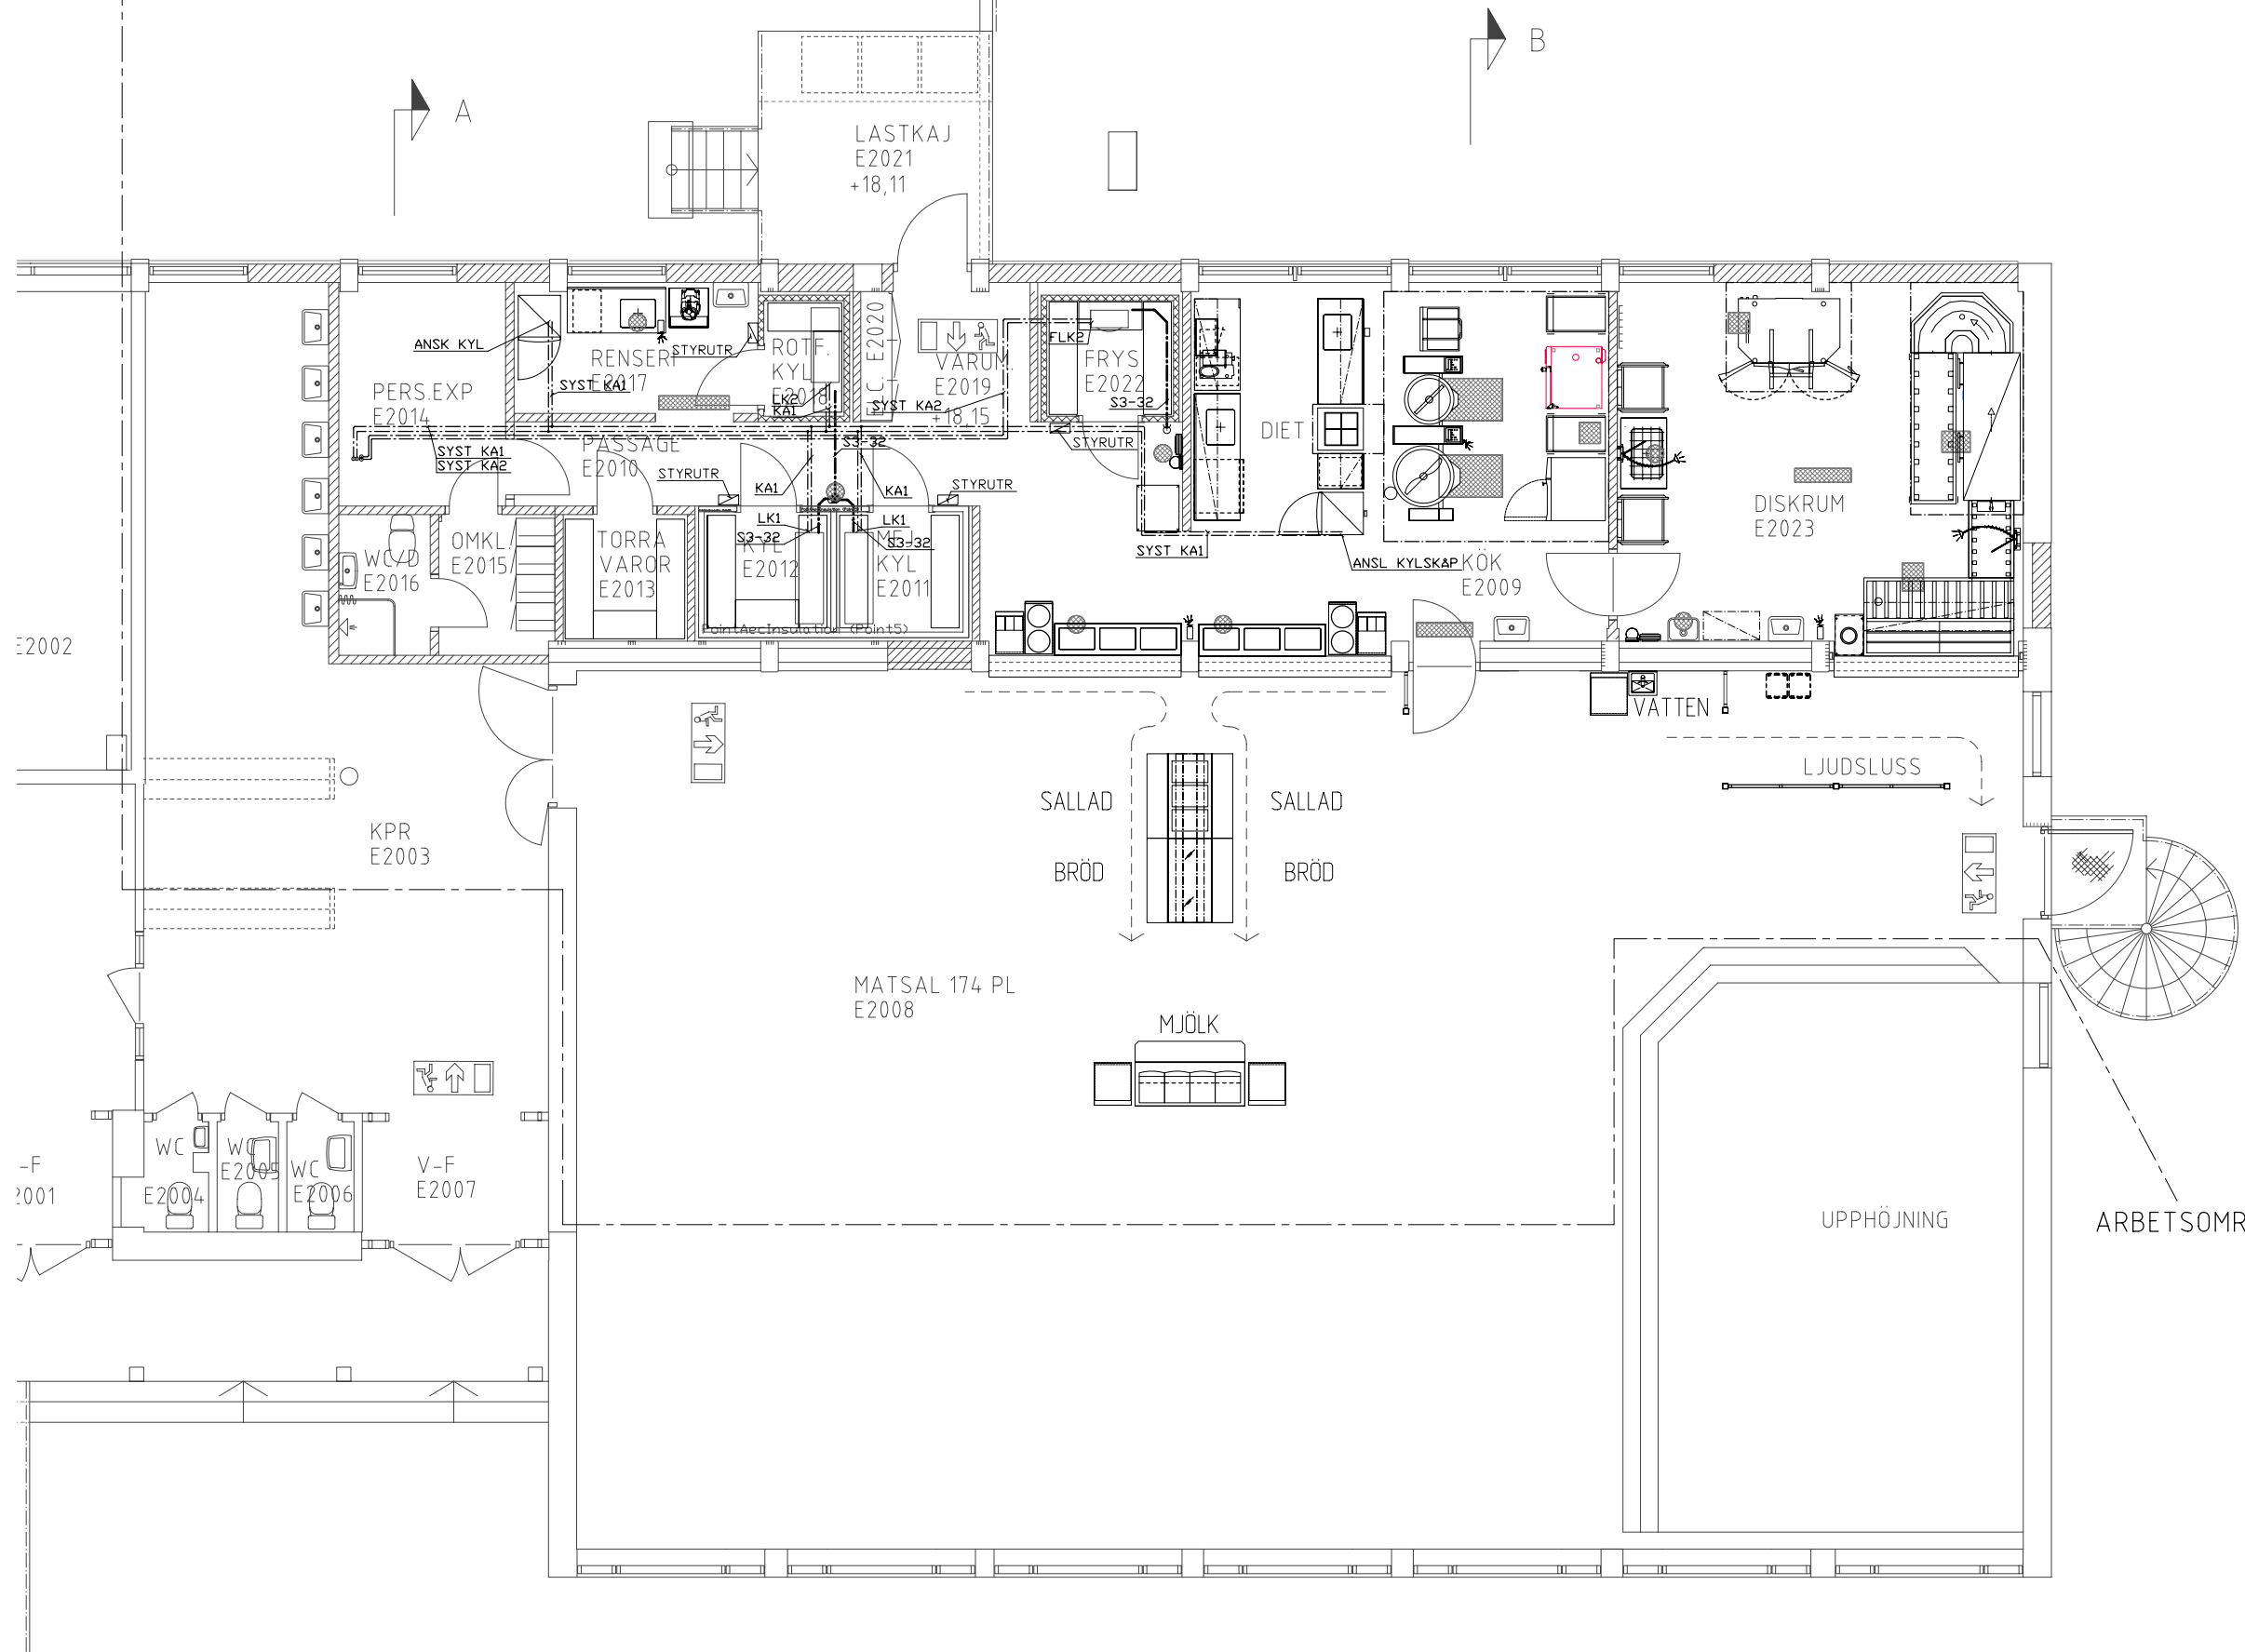

A - RELATIONSHANDLING		KMA	07-11-01
BET	ANT	ÄNDRINGEN AVSER	SEGN DATUM
RELATIONSHANDLING			
 <b>LULEÅ KOMMUN</b> Tekniska förvaltningen 971 85 LULEÅ vx 0920-29 30 00			
BERGVIKSSKOLAN, LULEÅ			
OMBYGGNAD KÖK			
I	ARKITEKTHUSET MONARKEN	TEL. 0911-398 00	FAX. 0911-398 29
A	ARKITEKTHUSET MONARKEN	TEL. 0911-398 00	FAX. 0911-398 29
K	ARKITEKTHUSET MONARKEN	TEL. 0911-398 00	FAX. 0911-398 29
M	SWEDCO VBB AB	TEL. 0920-355 00	FAX. 0920-355 45
R	BOTHNA VVS ING AB	TEL. 0920-22 35 55	FAX. 0920-22 35 57
L	BOTHNA VVS ING AB	TEL. 0920-22 35 55	FAX. 0920-22 35 57
SO	BOTHNA VVS ING AB	TEL. 0920-22 35 55	FAX. 0920-22 35 57
E	RANBÖLL SVERIGE AB	TEL. 0920-20 01 42	FAX. 0920-20 01 80
UPPRAG NR	RTAD AV	HANDLÄGGARE	
6311	KMA	K-E MATTILA	
DATUM	ANSVARE		
2006-11-14			
BERGVIKSSKOLAN			
HUS 08 (D), 09 (E)			
BOTTENPLAN			
KYLA			
SKALA	NUMMER	I BET	
1:50	55-01	A	
TEKNISKA FÖRVALTNINGENS INTERNA NUMRERING			
ORDER NR	VHT	OBJEKT NR	
	ARBETS NR	RITNING NR	