

ARBETSOMRÅDESGRÄNS


RITNINGSBETECKNINGAR

- SYSTEM**
 T1X- = TILLUFTSYSTEM TA1
 F1X- = FRÅNLUFTSYSTEM FF1
 T2X- = TILLUFTSYSTEM LB2
 F2X- = FRÅNLUFTSYSTEM LB2
 U2X- = UTELUFTSYSTEM LB2
 A2X- = AVLUFTSYSTEM LB2

- MATERIAL**
 XX1- = FÖRZINKAD STÅLPLÅT
 XX3- = STÅLPLÅT "SVARTPLÅT"

- ISOLERING**
 -121 = NÄTMATTA, E130, AL-FOLIE
 -134 = NÄTMATTA, E160, + VÄRMEISOL TOTALT 150MM, AL-PLÅT

- ÖVRIGT**
 SP2 = IRISSPJÄLL
 SP10M = IRISSPJÄLL, REKTANGULÄRT, TYP 3, MOTORSTYRT
 TD20 = TILLUFTSDON, SWEGONS TYP TDY MED ANSLÅDA ALS
 FD4 = FRÅNLUFTSDON, KONTROLLVENTIL
 UD/AD = UTE-/AVLUFTSDON
 RL = RENSLUCKA
 LB = LUFTBEHANDLINGSAGGREGAT
 FF = FRÅNLUFTSFLÄKT

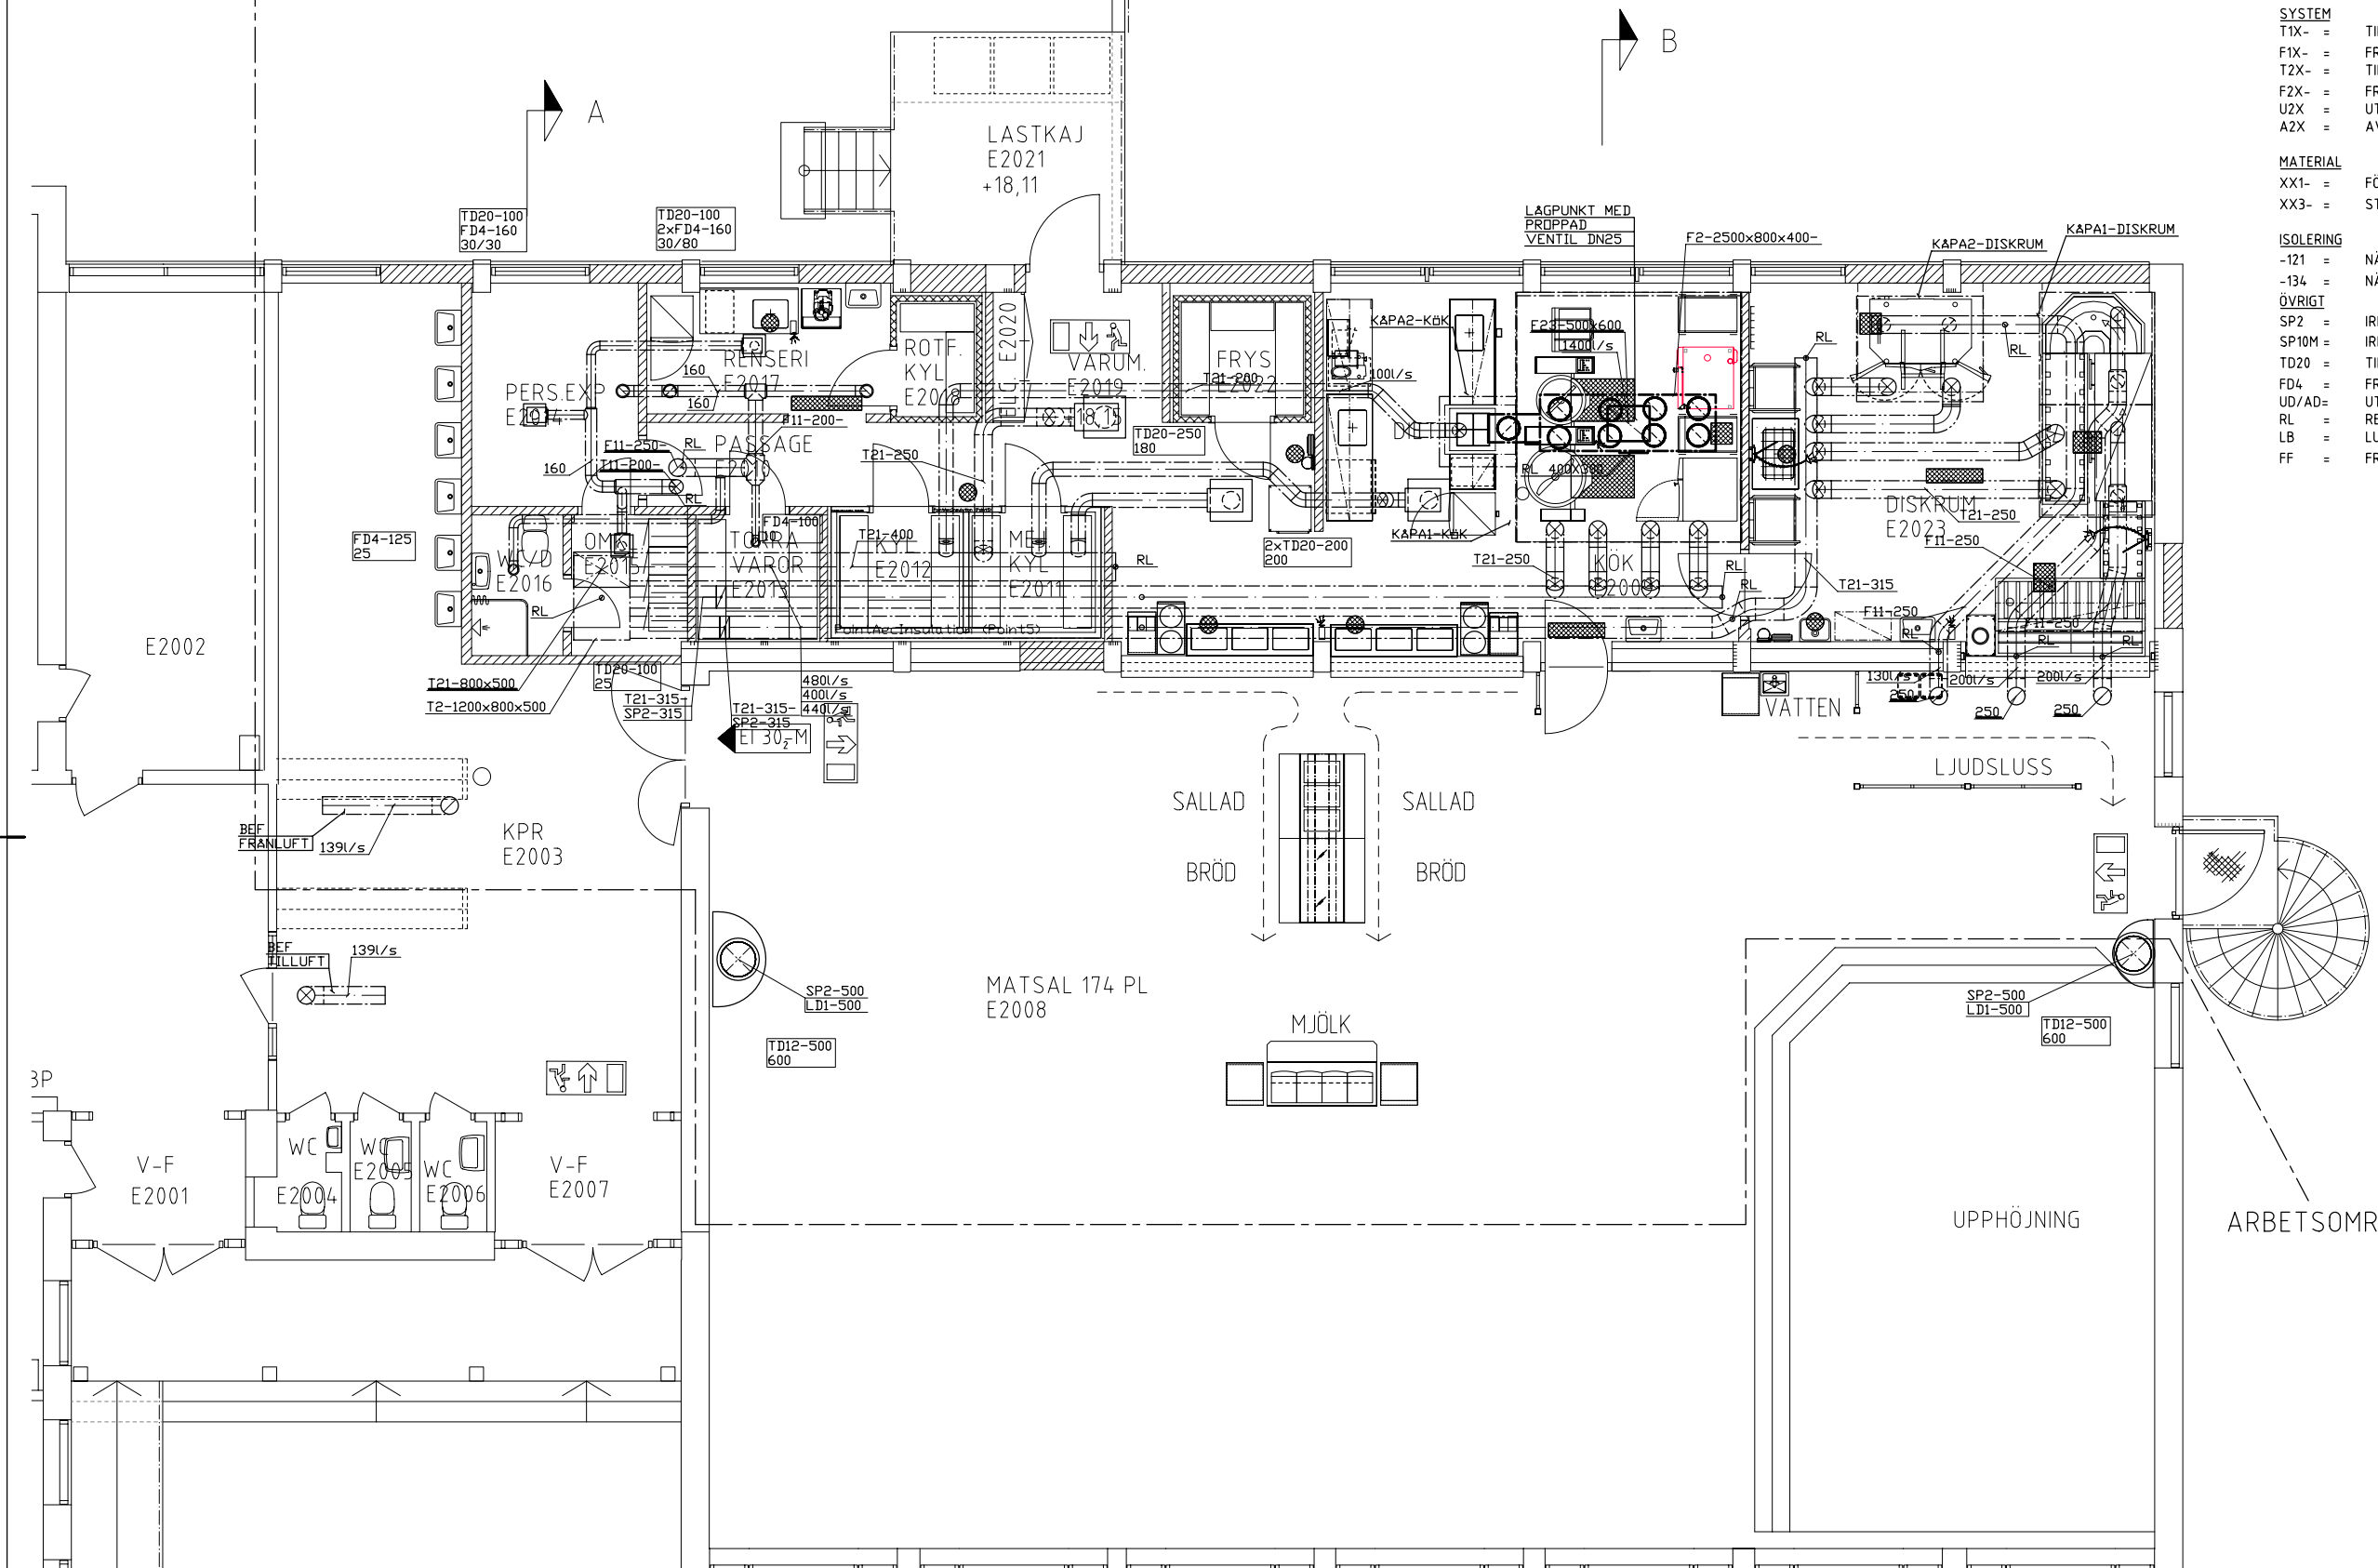

A - RELATIONSHANDLING		KMA	07-11-01
BET	ANT	ÄNDRING AVSER	SEN DATUM
RELATIONSHANDLING			
 LULEÅ KOMMUN Tekniska förvaltningen 971 85 LULEÅ vx 0920-29 90 00			
BERGVIKSSKOLAN, LULEÅ			
OMBYGGNAD KÖK			
I	ARKITEKTHUSET MONARKEN	TEL. 0911-398 00	FAX. 0911-398 29
A	ARKITEKTHUSET MONARKEN	TEL. 0911-398 00	FAX. 0911-398 29
K	ARKITEKTHUSET MONARKEN	TEL. 0911-398 00	FAX. 0911-398 29
M	SWECO VBB AB	TEL. 0920-355 00	FAX. 0920-355 45
R	BOTHNIA VVS ING AB	TEL. 0920-22 35 55	FAX. 0920-22 35 57
L	BOTHNIA VVS ING AB	TEL. 0920-22 35 55	FAX. 0920-22 35 57
SO	BOTHNIA VVS ING AB	TEL. 0920-22 35 55	FAX. 0920-22 35 57
E	RAMBÖLL SVERIGE AB	TEL. 0920-20 01 42	FAX. 0920-20 01 80
UPPRAG NR	RTAD AV	HANDLIGARE	
6311	KMA	K-E MATTILA	
DATUM	ANSVARE		
2006-11-14			
BERGVIKSSKOLAN			
HUS 08 (D), 09 (E)			
BOTTENPLAN			
LUFTBEHANDLING			
SKALA	NUMMER	I BET	
1:50	57-01	A	
TEKNISKA FÖRVALTNINGENS RITERIA NUMRERING			
ORDER NR	VHT	OBJEKT NR	
	ARBETS NR	RITNING NR	