

RITNINGSBETECKNINGAR

SYSTEM

- VS1 = SEKUNDÄRT VÄRMESYSTEM
- VP = HETVATTENSYSTEM
- VV1 = TAPPKALLVATTENSYSTEM
- VV1 = VARMVATTENSYSTEM
- VVC = VARMVATTENCIRKULATION
- S1 = AVLOPPSVATTENSYSTEM
- S2 = AVLOPPSVATTEN FRÅN KÖK, FÖRE FETTAVSKILJARE



VENTILER

- SV1 = 2-VÄGS STYRVENTIL SOM TILLHANDAHÅLLS
- AV10 = AVSTÄNGNINGSVENTIL FÖR VÄRME, KULVENTIL
- AV21 = AVSTÄNGNINGSVENTIL FÖR VATTEN, KULVENTIL
- AV23 = FÖRÄVSTÄNGNINGSVENTIL FÖR VATTEN, TYP BALLOFIX
- RV11 = INJUSTERINGSVENTIL TYP STA-D
- SV-VVC = AUTOMATISK STYRVENTIL FÖR VVC-KRETS

SANITETSAPPARATER

- TS1 = TVÄTTSTÄLL I PORSLIN, 560X420, AVLOPP TILL GOLV
- TS3 = TVÄTTSTÄLL I PORSLIN, 500X350, AVLOPP TILL VÄGG
- VL1 = VATTENLÅS FÖR DISKBANK
- VL2 = AVLOPPSVENTIL, VATTENLÅS FÖR DISKBANK
- VK1 = VATTENKLOSETT
- BL3 = ENGREPPSBLANDARE FÖR VÄGG
- BL5 = TERMOSTATISK DUSCHBLANDARE MED HANDDUCH OCH STÅNG
- BL7 = TERMOSTATISK BLANDAR FÖR VÄGG MED LÅNG PIP
- BL9 = FÖRSPÖLNINGSDUCH MED TERMOSTATISK BLANDARE
- GB20 = CIRKULÄR GOLVBRUNN MED BOTTENUTLOPP FÖR MASSAGOLV,
- ROSTFRI SIL, AVLOPP 75
- GB22 = REKT GOLVBRUNN MED BOTTENUTLOPP
- FÖR MASSAGOLV, ROSTFRI SIL, AVLOPP 110
- GB23 = REKT GOLVBRUNN MED BOTTENUTLOPP FÖR KÖKSGRYTOR
- FÖR MASSAGOLV, ROSTFRI SIL, AVLOPP 110
- GB24 = GOLVRÄNNA 200X1000 MED BOTTENUTLOPP, AVLOPP 75
- UB1 = UTLAGSBACK
- ÖVRIGT
- SHG = PREFABRICERAD SHUNTGRUPP

ARBETSÖ

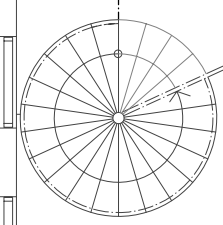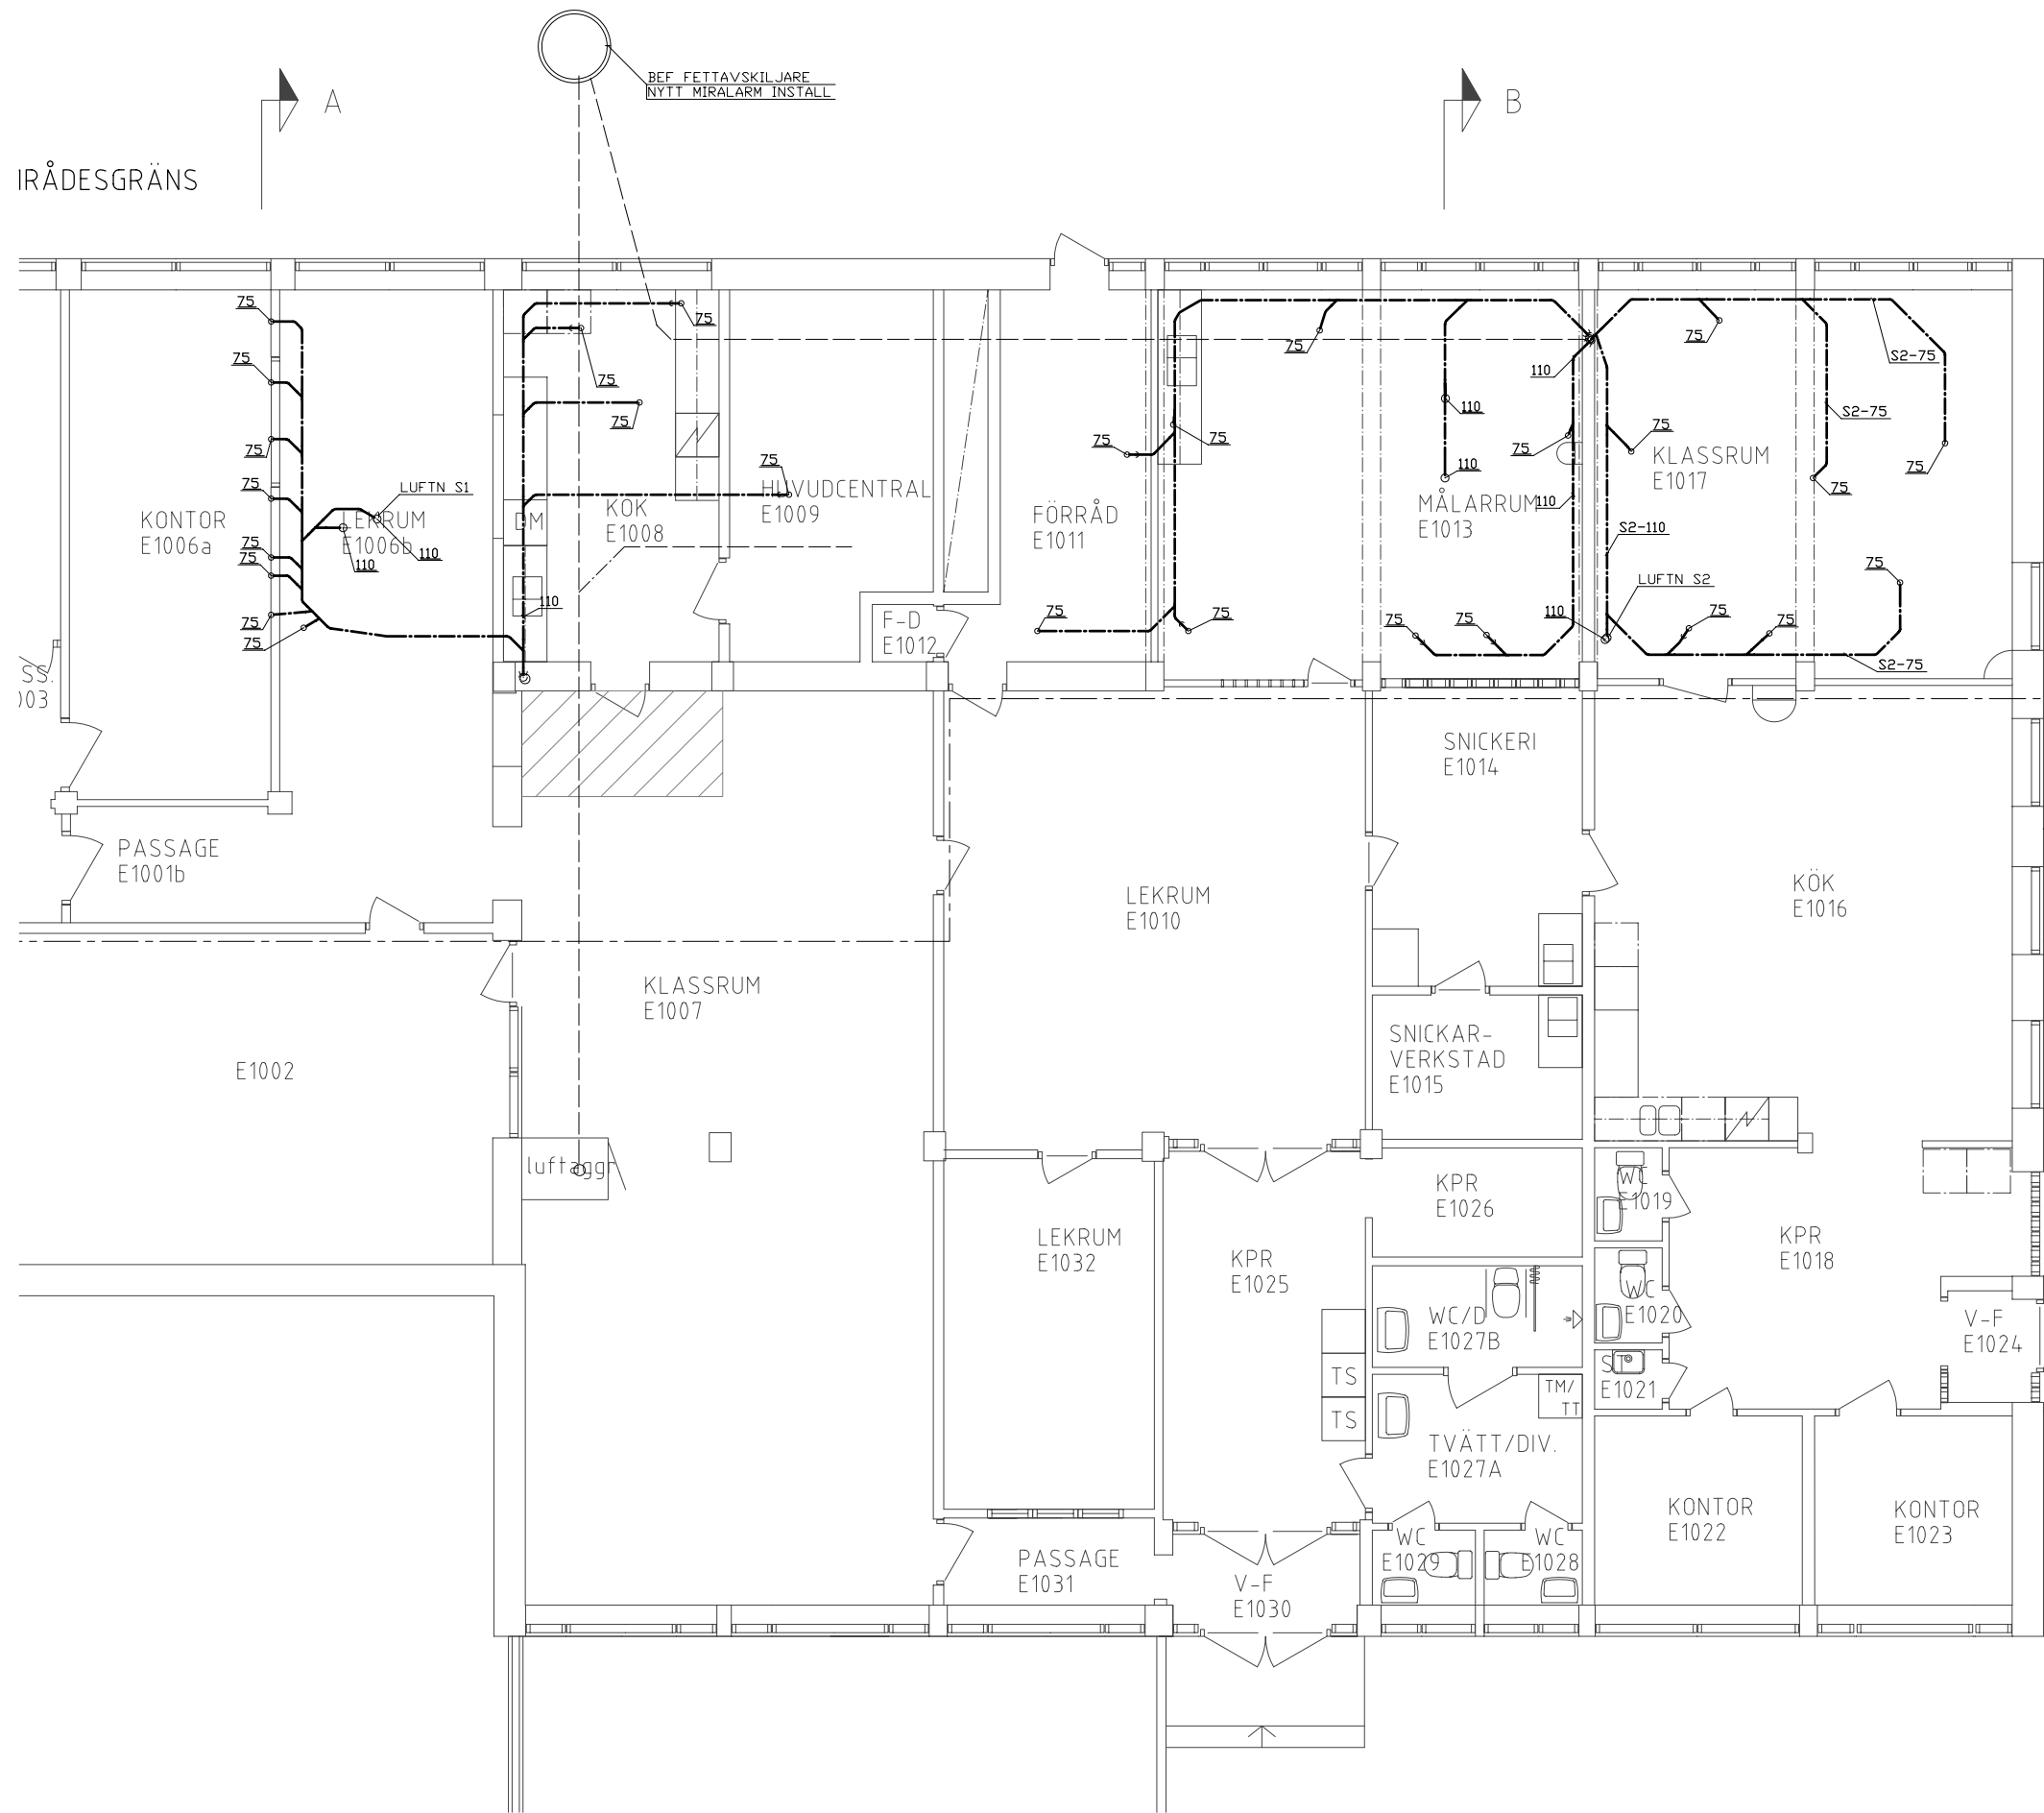

A - RELATIONSHANDLING		KMA	07-11-01
BET	ANT	ÄNDRINGEN AVSER	SEK
RELATIONSHANDLING			
 <b>LULEÅ KOMMUN</b> Tekniska förvaltningen 971 85 LULEÅ vx 0920 - 29 30 00			
BERGVIKSSKOLAN, LULEÅ			
OMBYGGNAD KÖK			
I	ARKITEKTHUSET MÖNARKEN	TEL 0911-398 00	FAX 0911-398 29
A	ARKITEKTHUSET MÖNARKEN	TEL 0911-398 00	FAX 0911-398 29
K	ARKITEKTHUSET MÖNARKEN	TEL 0911-398 00	FAX 0911-398 29
M	SWECED VBB AB	TEL 0920-355 00	FAX 0920-355 45
R	BOTHNA VVS ING AB	TEL 0920-22 35 55	FAX 0920-22 35 57
L	BOTHNA VVS ING AB	TEL 0920-22 35 55	FAX 0920-22 35 57
SD	BOTHNA VVS ING AB	TEL 0920-22 35 55	FAX 0920-22 35 57
E	RANBÖLL SVERIGE AB	TEL 0920-20 01 42	FAX 0920-20 01 80
LIPPROG NR	RTAD AV	HANDLÄGGARE	
6311	KMA	K-E MATTILA	
DATUM	ANSVARE		
2006-11-14			
BERGVIKSSKOLAN			
HUS 08 (D), 09 (E)			
KÄLLARPLAN			
AVLOPP			
SKALA	NUMMER	I BET	
1:50	50-01	A	
TEKNISKA FÖRVALTNINGENS INTERNA NUMRERING			
ORDER NR	VHT	OBJEKT NR	
	ARBETS NR	RITNING NR	