



ARBETSSOMRÅDESGRÄNS

RITNINGSBETECKNINGAR

SE RITN 50-01

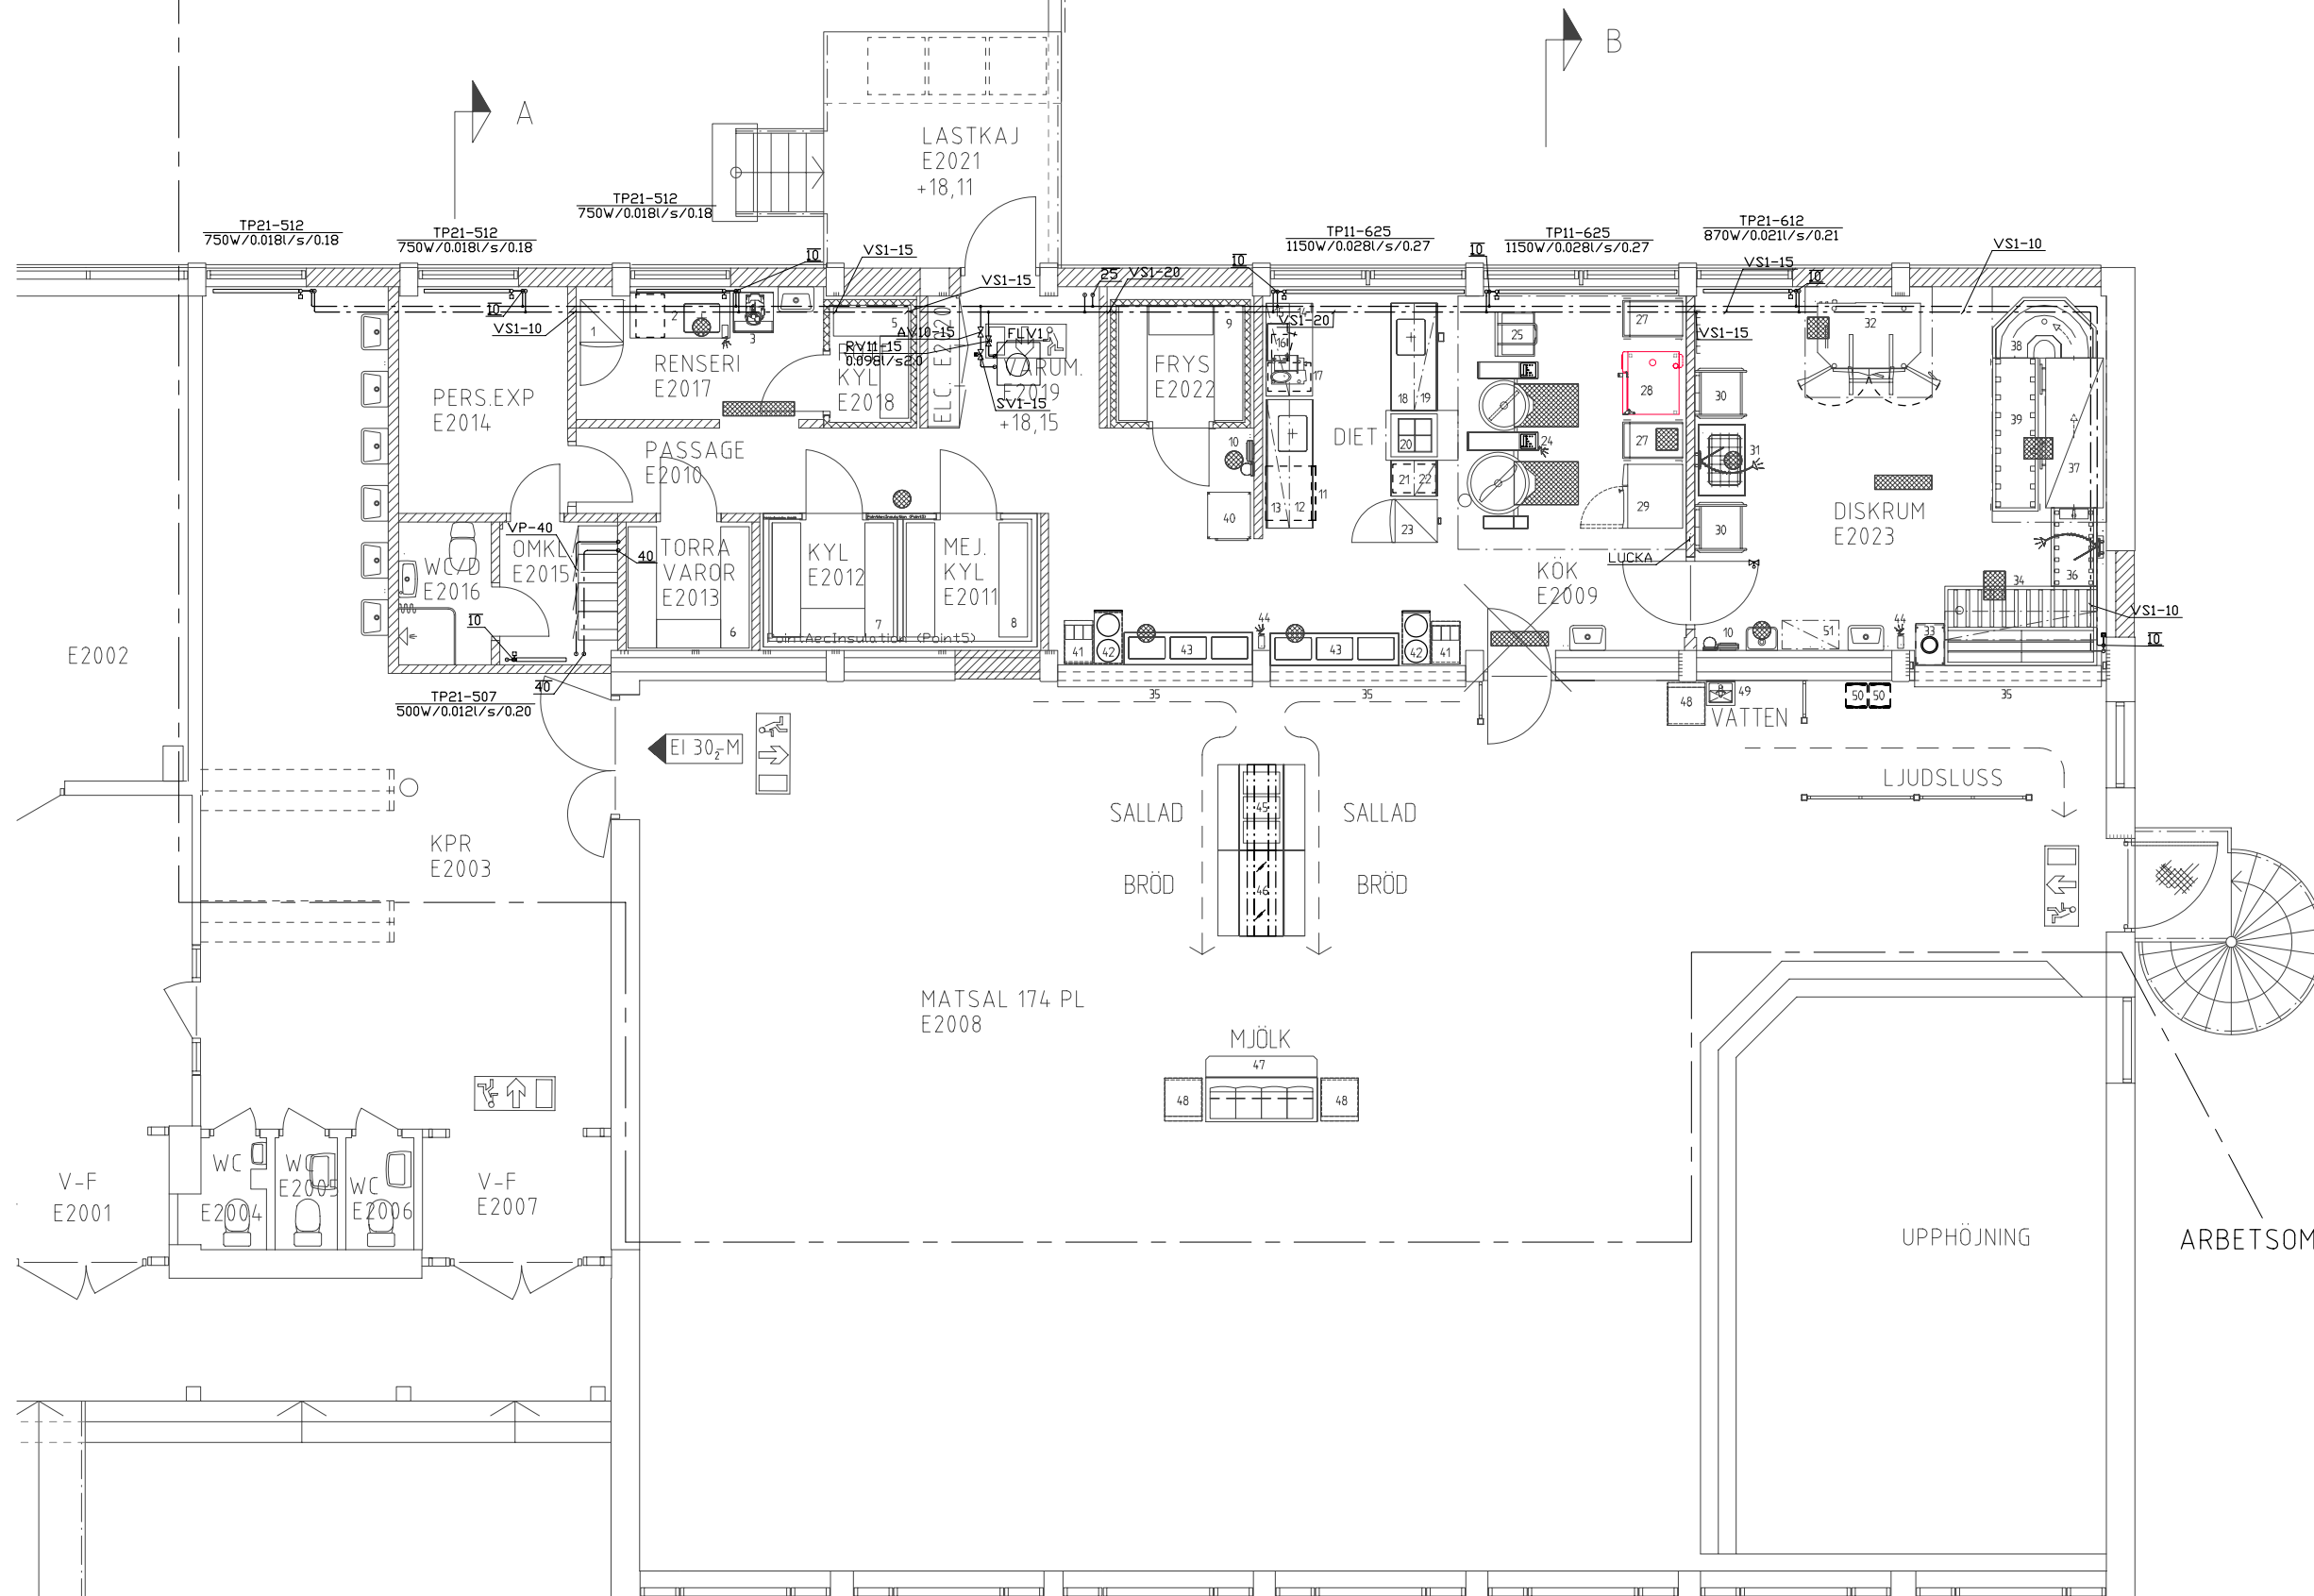

A - RELATIONSHANDLING		KMA	07-11-01
BET	ANT	ÄNDRING AVSER	SEN DATUM
RELATIONSHANDLING			
 LULEÅ KOMMUN Tekniska förvaltningen 971 85 LULEÅ vx 0920-29 30 00			
BERGVIKSSKOLAN, LULEÅ			
OMBYGGNAD KÖK			
I	ARKITEKTHUSET MÖNARKEN	TEL 0911-398 00	FAX 0911-398 29
A	ARKITEKTHUSET MÖNARKEN	TEL 0911-398 00	FAX 0911-398 29
K	ARKITEKTHUSET MÖNARKEN	TEL 0911-398 00	FAX 0911-398 29
M	SWEDCO VBB AB	TEL 0920-355 00	FAX 0920-355 45
R	BOTHNA VVS ING AB	TEL 0920-22 35 55	FAX 0920-22 35 57
L	BOTHNA VVS ING AB	TEL 0920-22 35 55	FAX 0920-22 35 57
SD	BOTHNA VVS ING AB	TEL 0920-22 35 55	FAX 0920-22 35 57
E	RAMBÖLL SVERIGE AB	TEL 0920-20 01 42	FAX 0920-20 01 80
LIPPROG NR	6311	RITAD AV	KMA
DATUM	2006-11-04	HANDLAGGARE	K-E MATTILA
BERGVIKSSKOLAN			
HUS 08 (D), 09 (E)			
BOTTENPLAN			
VÄRME			
SKALA	1:50	NUMMER	50-04
TEKNISKA FÖRVALTNINGENS INTERNA NUMRERING		I BET	
ORDER NR	VHT	OBJEKT NR	A
ARBETS NR		RITNING NR	